


Revisionen				
Nr.	Datum	Art	von	
A	16. Juli 2012	Plattenformat geändert	MM	PL
B	21. Juni 2013	Revisionsplan		

Alle Masse sind Rohmasse und vom Unternehmer zu kontrollieren. Allfällige Differenzen sind der Bauleitung rechtzeitig vor Ausführung zu melden.
 ±0.00 = 442.54 + OK FB Erdgeschoss

Legende	
	Beton
	Beton vorfabriziert
	Kalksandstein nicht tragend
	Wärmedämmung
	Kalksandstein tragend
	Misapor

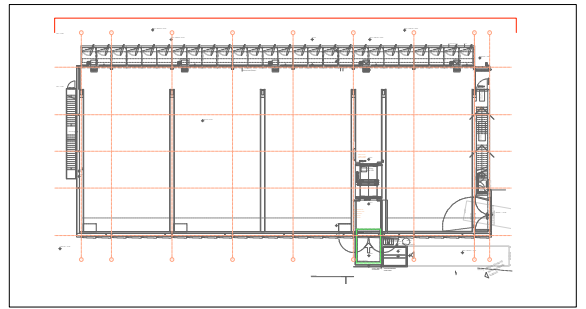

Wirz Halle 8		
Ansicht Nord		211
1/50 (A1 überlang)	8. März 2010	TN