



90	Erstellt 20. Mai 2010

AUSFÜHRUNG

Erdgeschoss +/- 0.00 = 428.60 m.ü.M.

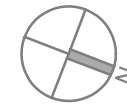

0 0.5 1.0 1.5 2.0 2.5 3.0 3.5 4.0 4.5 5m

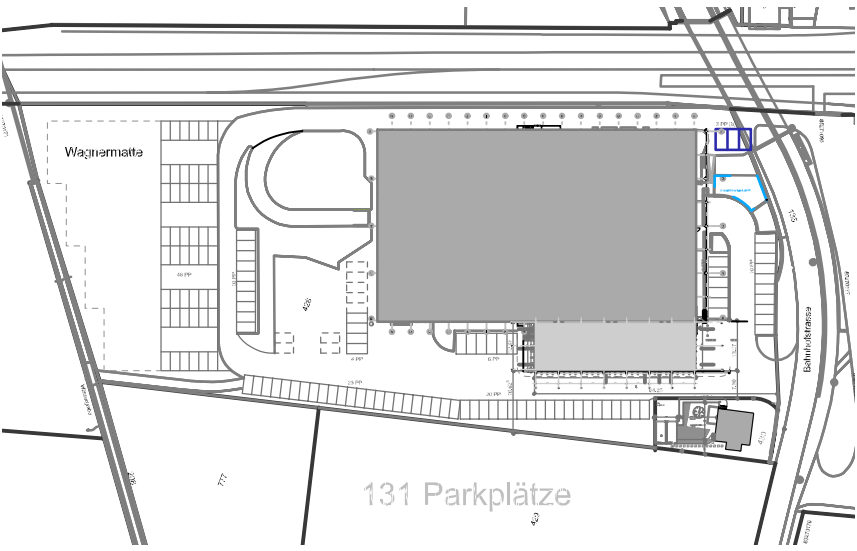

PDN Architekten Planer GmbH
Junkerblangstrasse 16
CH - 4850 Zeffingen

Tel. 062 745 16 40
Fax. 062 745 16 49
E-Mail: pdn-din@bluewin.ch

Generalsplanungen
Baumanagement
Projektentwicklung

Bauherrschaft
Generalplaner
Bauingenieur
Ingenieur HLKKS + E
Prozess
Projekt Nr. PDN
Plannummer / Masstab
IA Nr. Hunkeler / Kat
Format
Plot Datum
Projektphase
Projekt
Planinhalt

Hunkeler AG
PDN Architekten Planer GmbH
SD Bauingenieur GmbH
Stuelsen
Asruo Engineering AG
700308
A_Gru_009_00 / 1:200
162011 / 777
40 cm / 105 cm
16. August 2012

Bahnhofstrasse 31, 4896 Wilen
Junkerblangstr. 16 4893 Zeffingen
Dumacharstrasse 393
Hochstr. 48 4002 Basel
Lüwenstrasse 1, 8953 Dättlikon

Tel. 062 745 81 61
Tel. 062 745 16 40
Tel. 061 363 01 01
Tel. 061 365 24 24
Tel. 044 744 90 01


Ausführung
Neubau Kunden- und Schulungcenter
Grundrisse
As Built

Erstellt für:
Hunkeler AG
Bahnhofstrasse 31
CH-4896 Wilen


Erstellt durch:
Grafisch:
Gepflicht

Erstellt durch:
Dat.
Vis.
Vis.


Zeit-Nr. Hunkeler
Index -

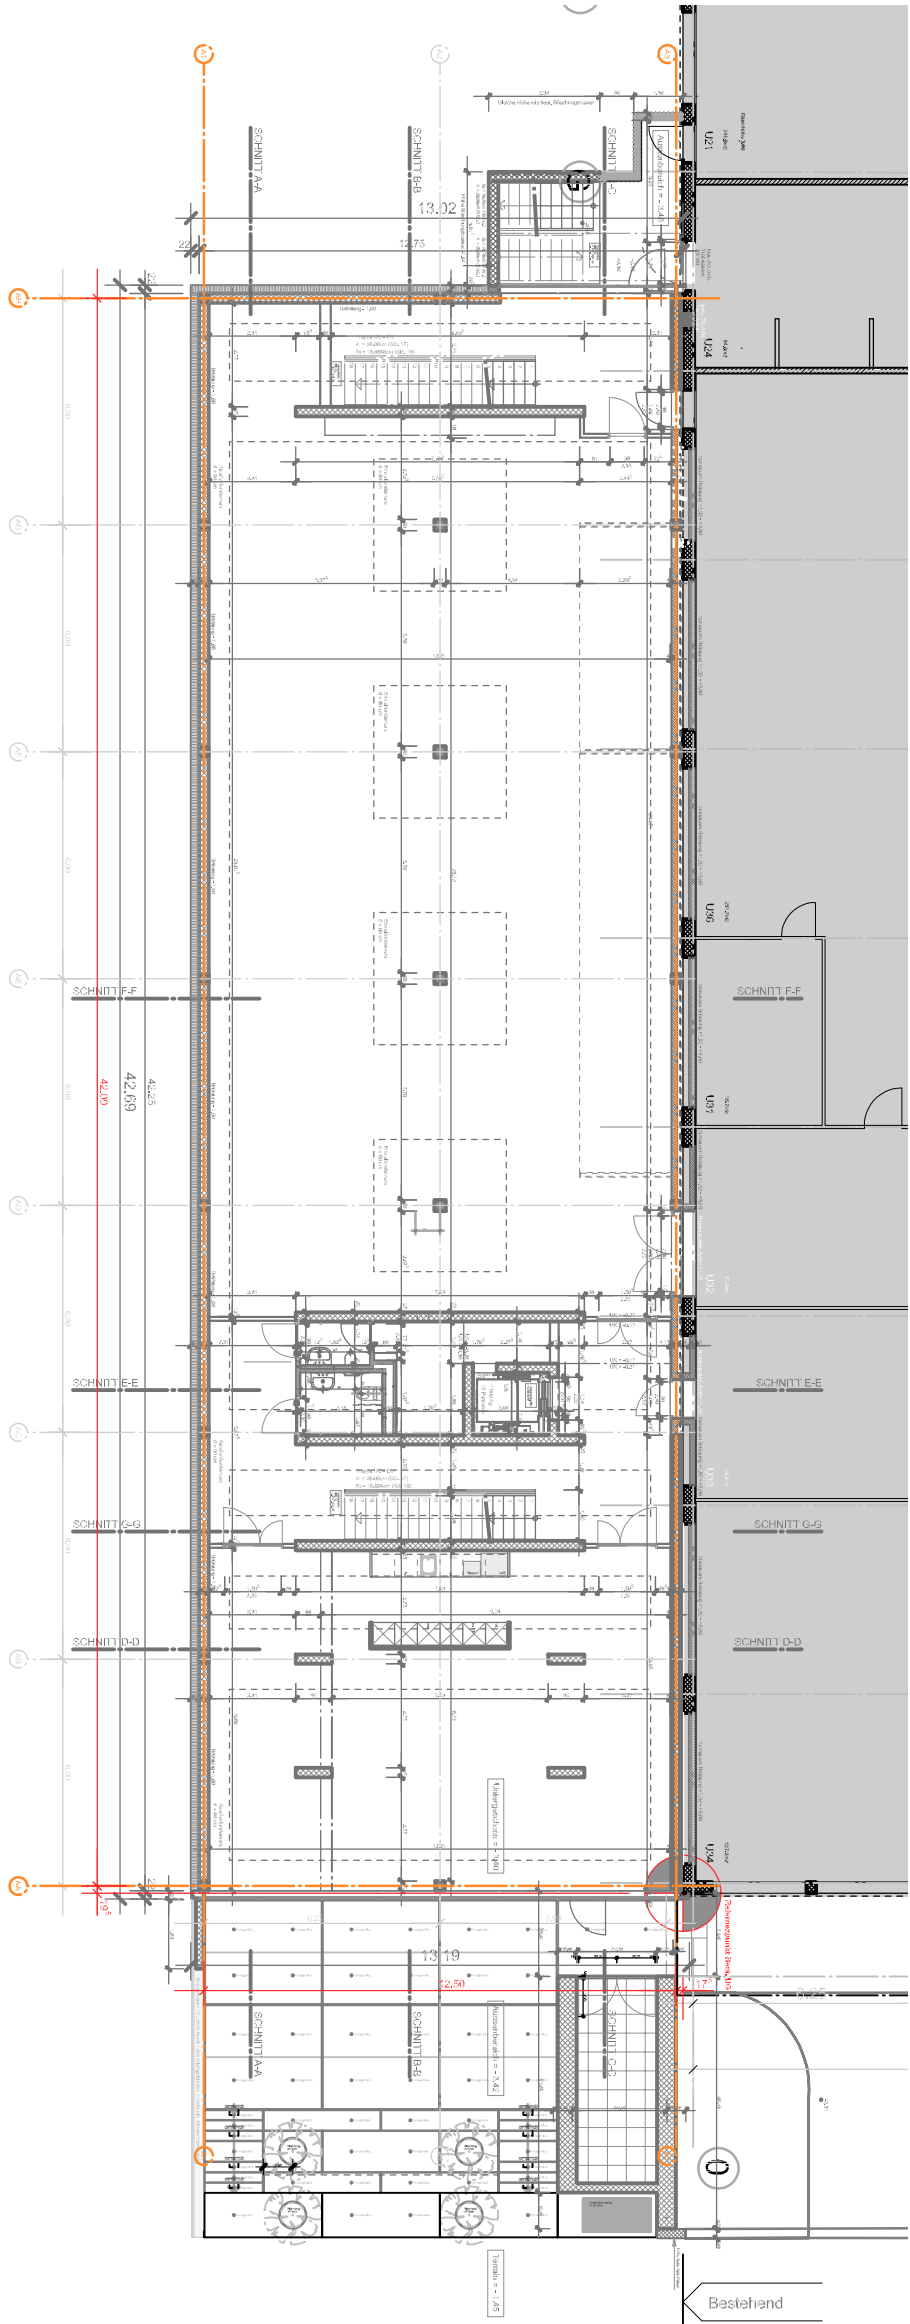


Untergeschoss

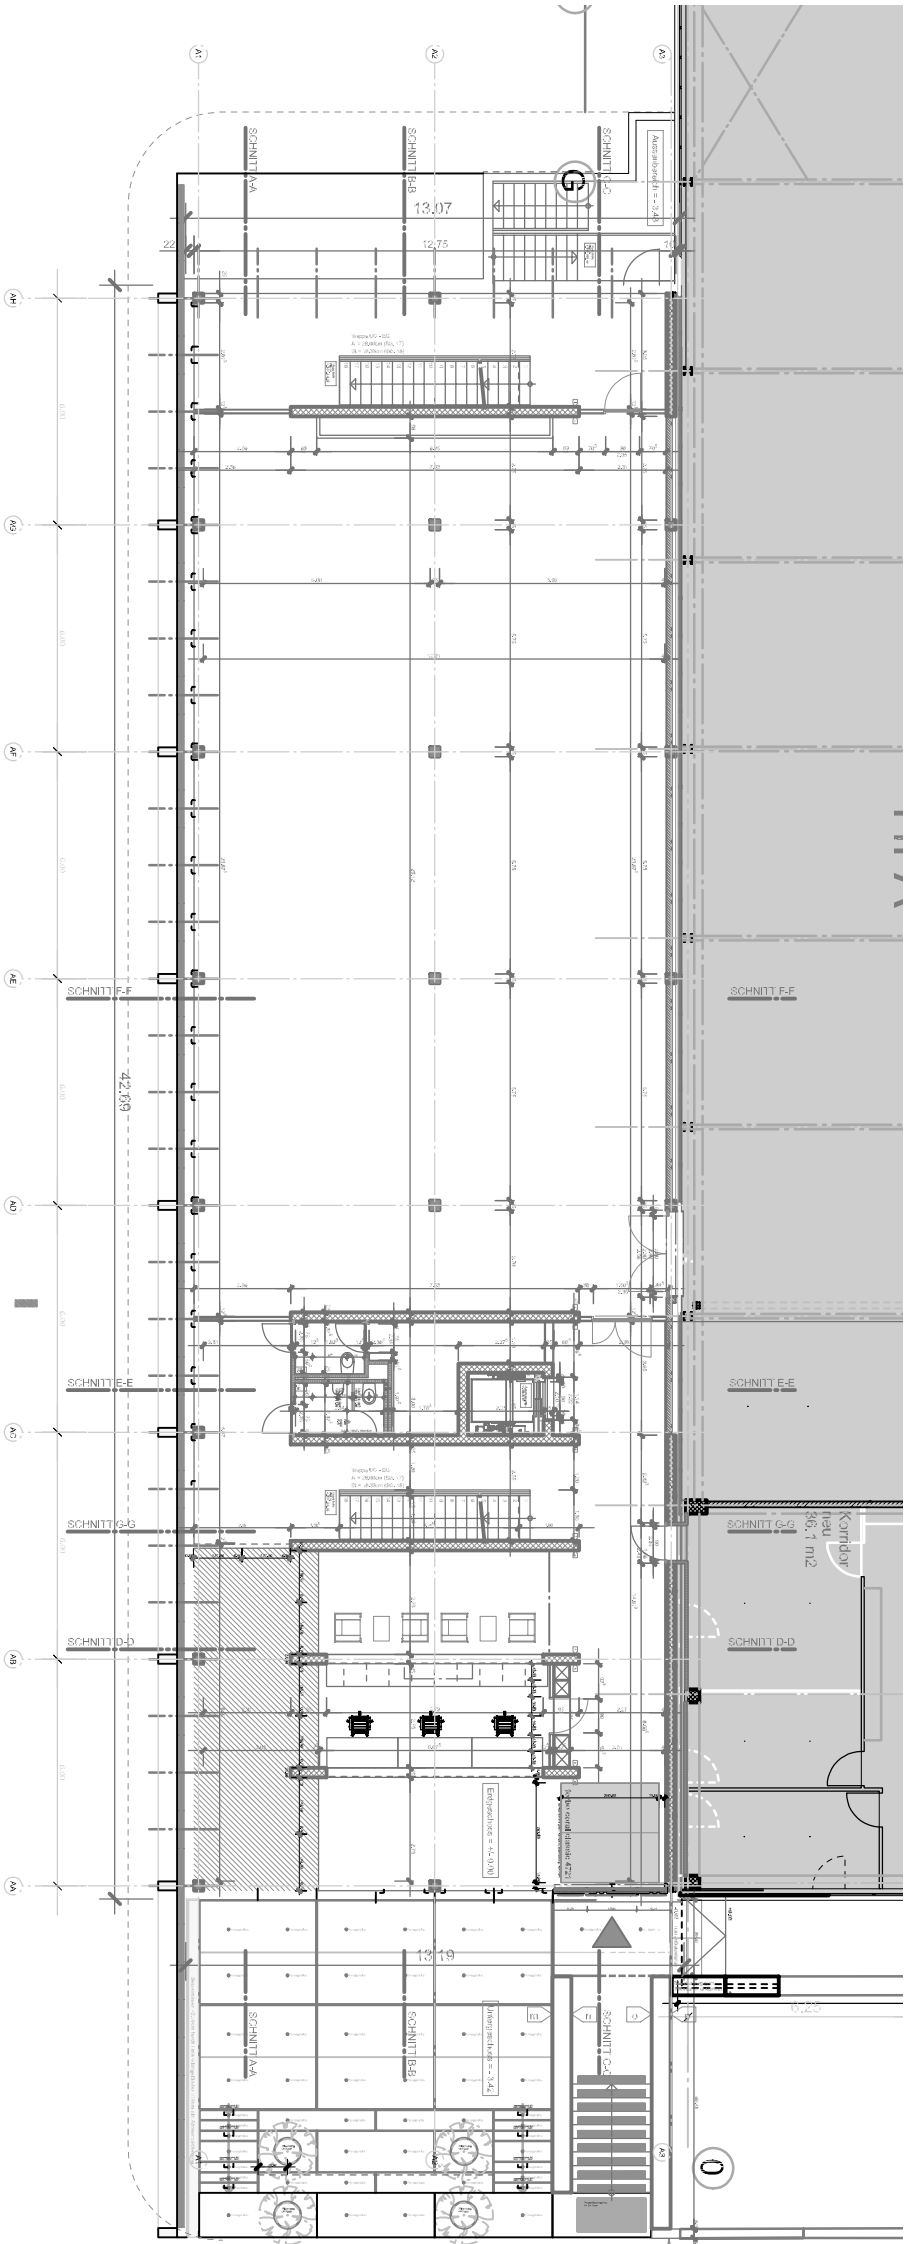

Erdgeschoss

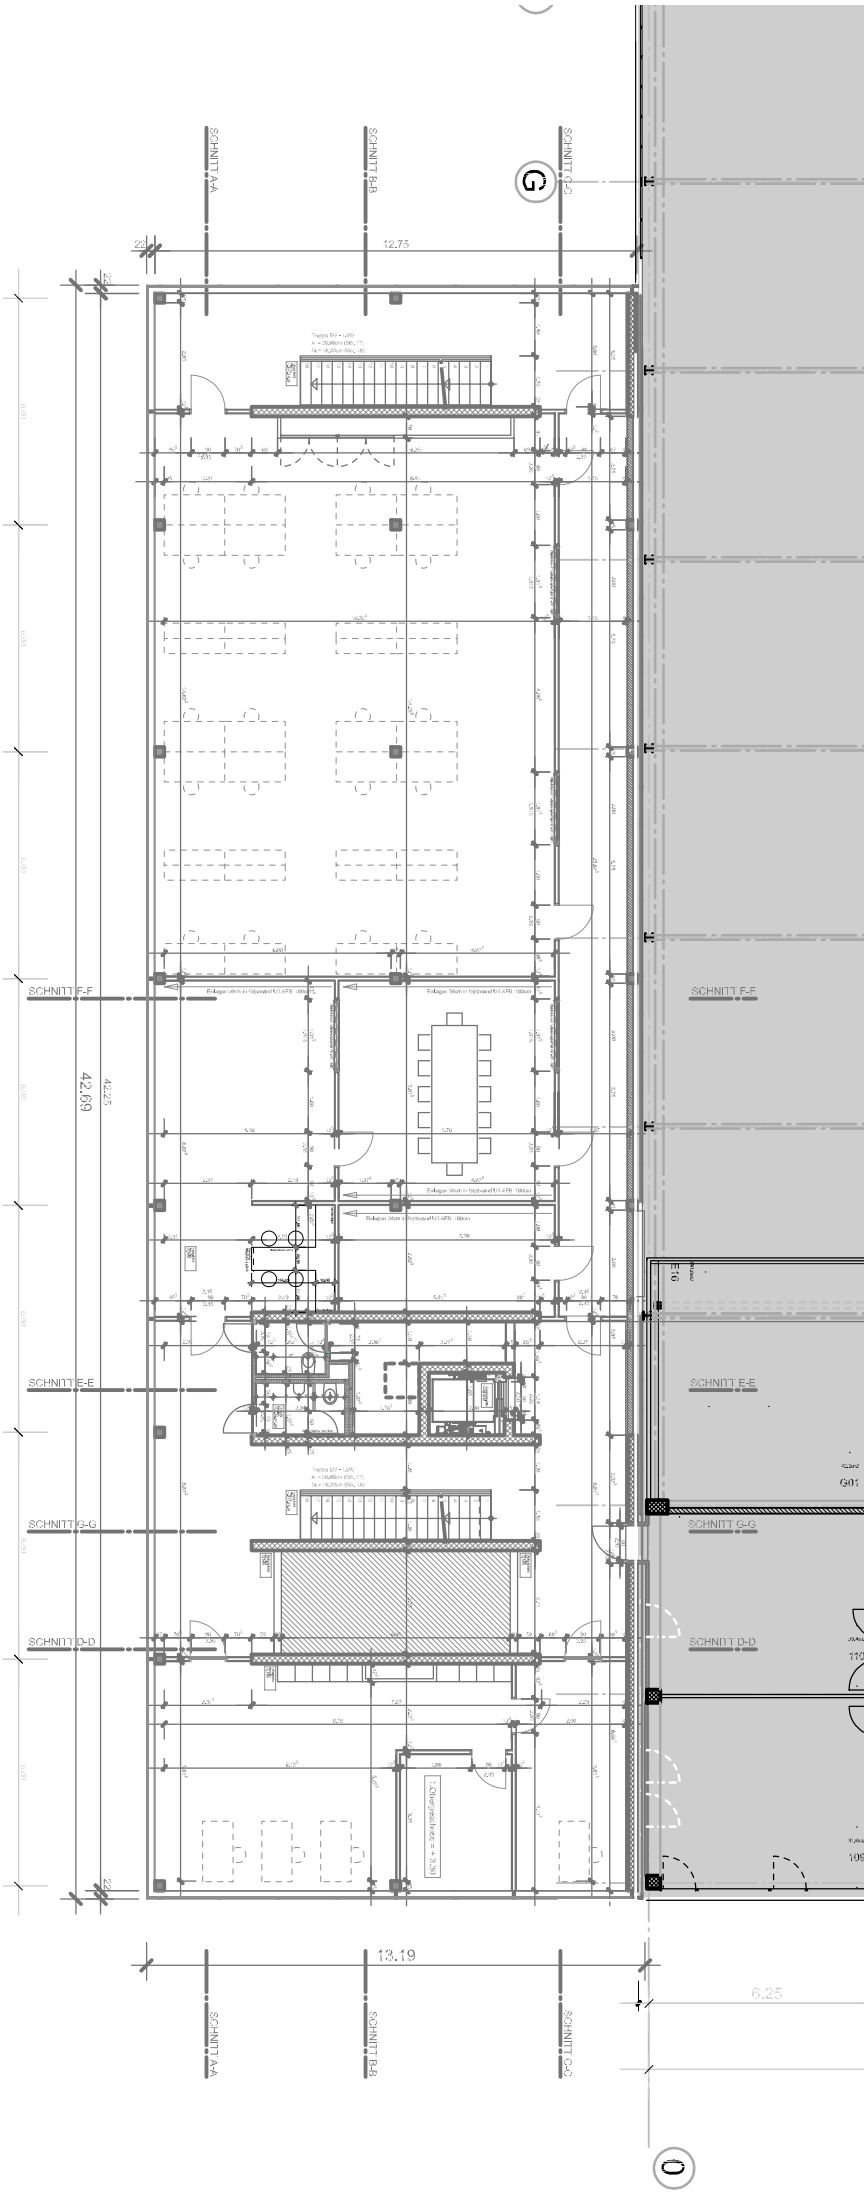

1. Obergeschoss

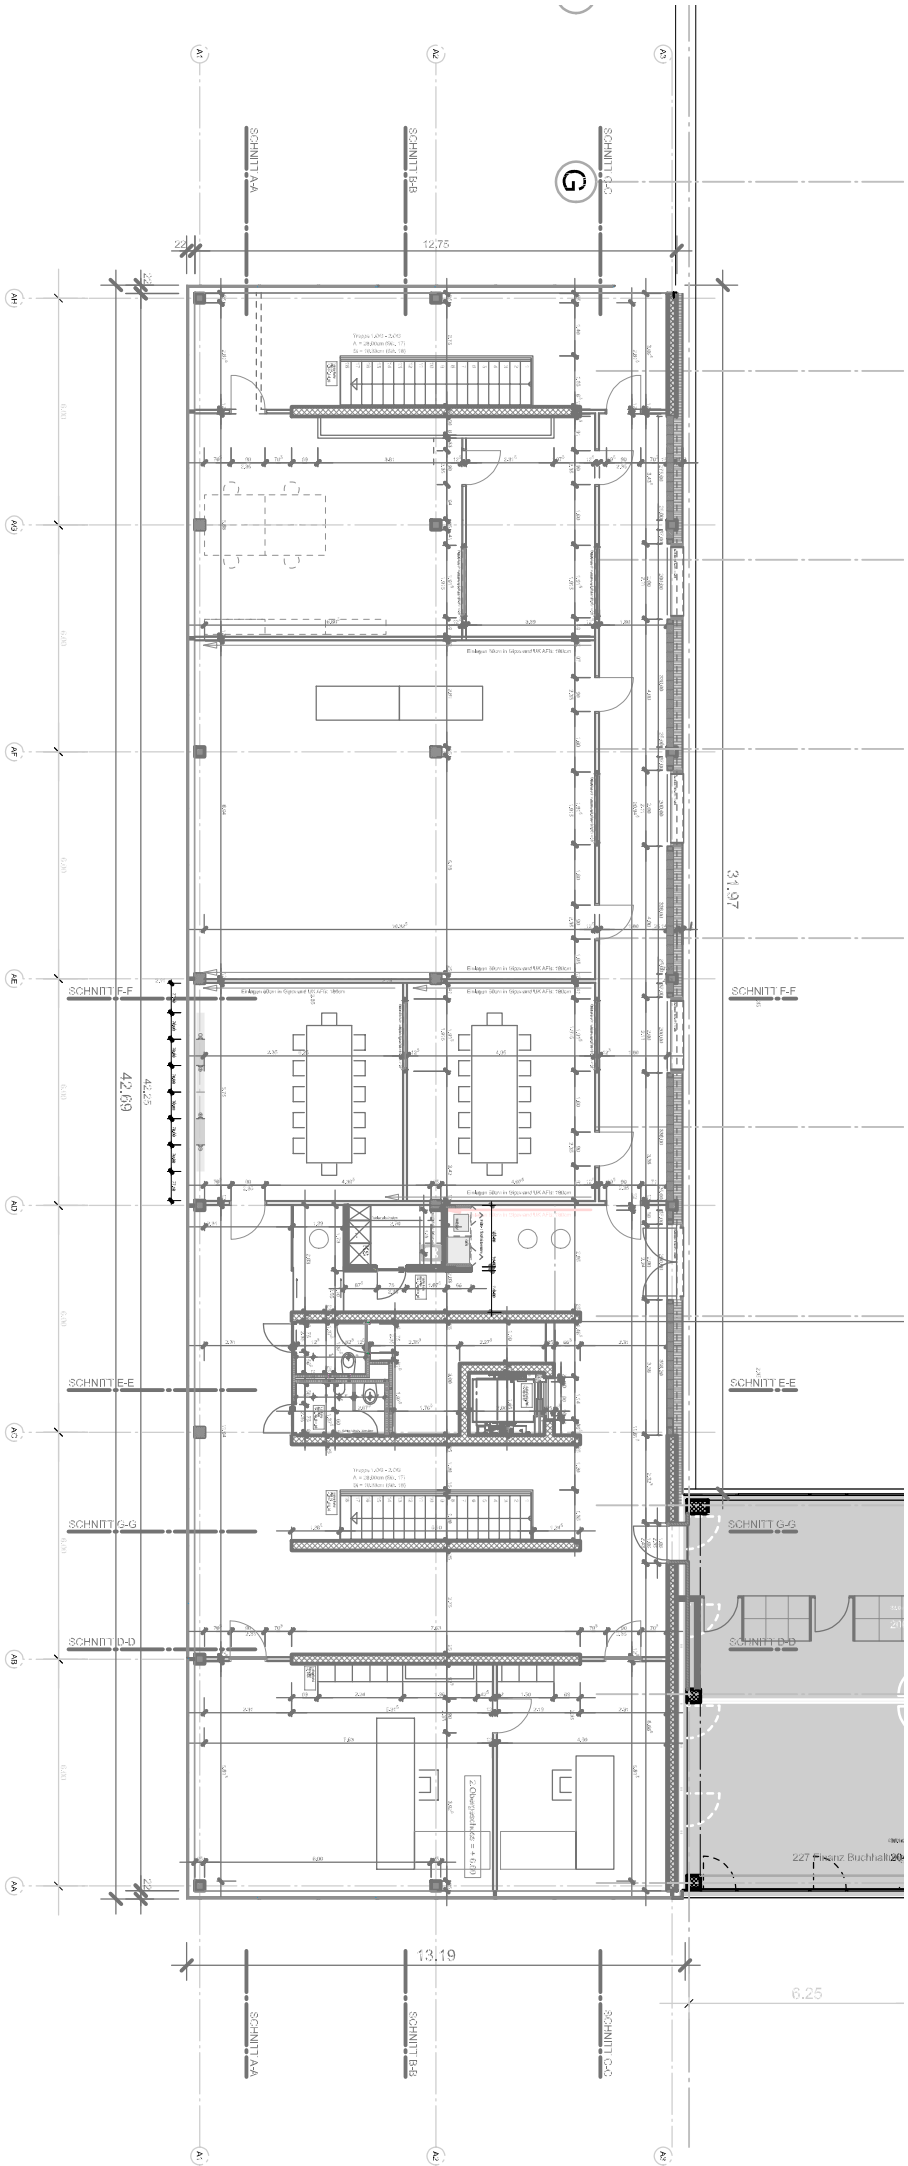

2. Obergeschoss